



1 AS BUILT
ESCALA 1:200

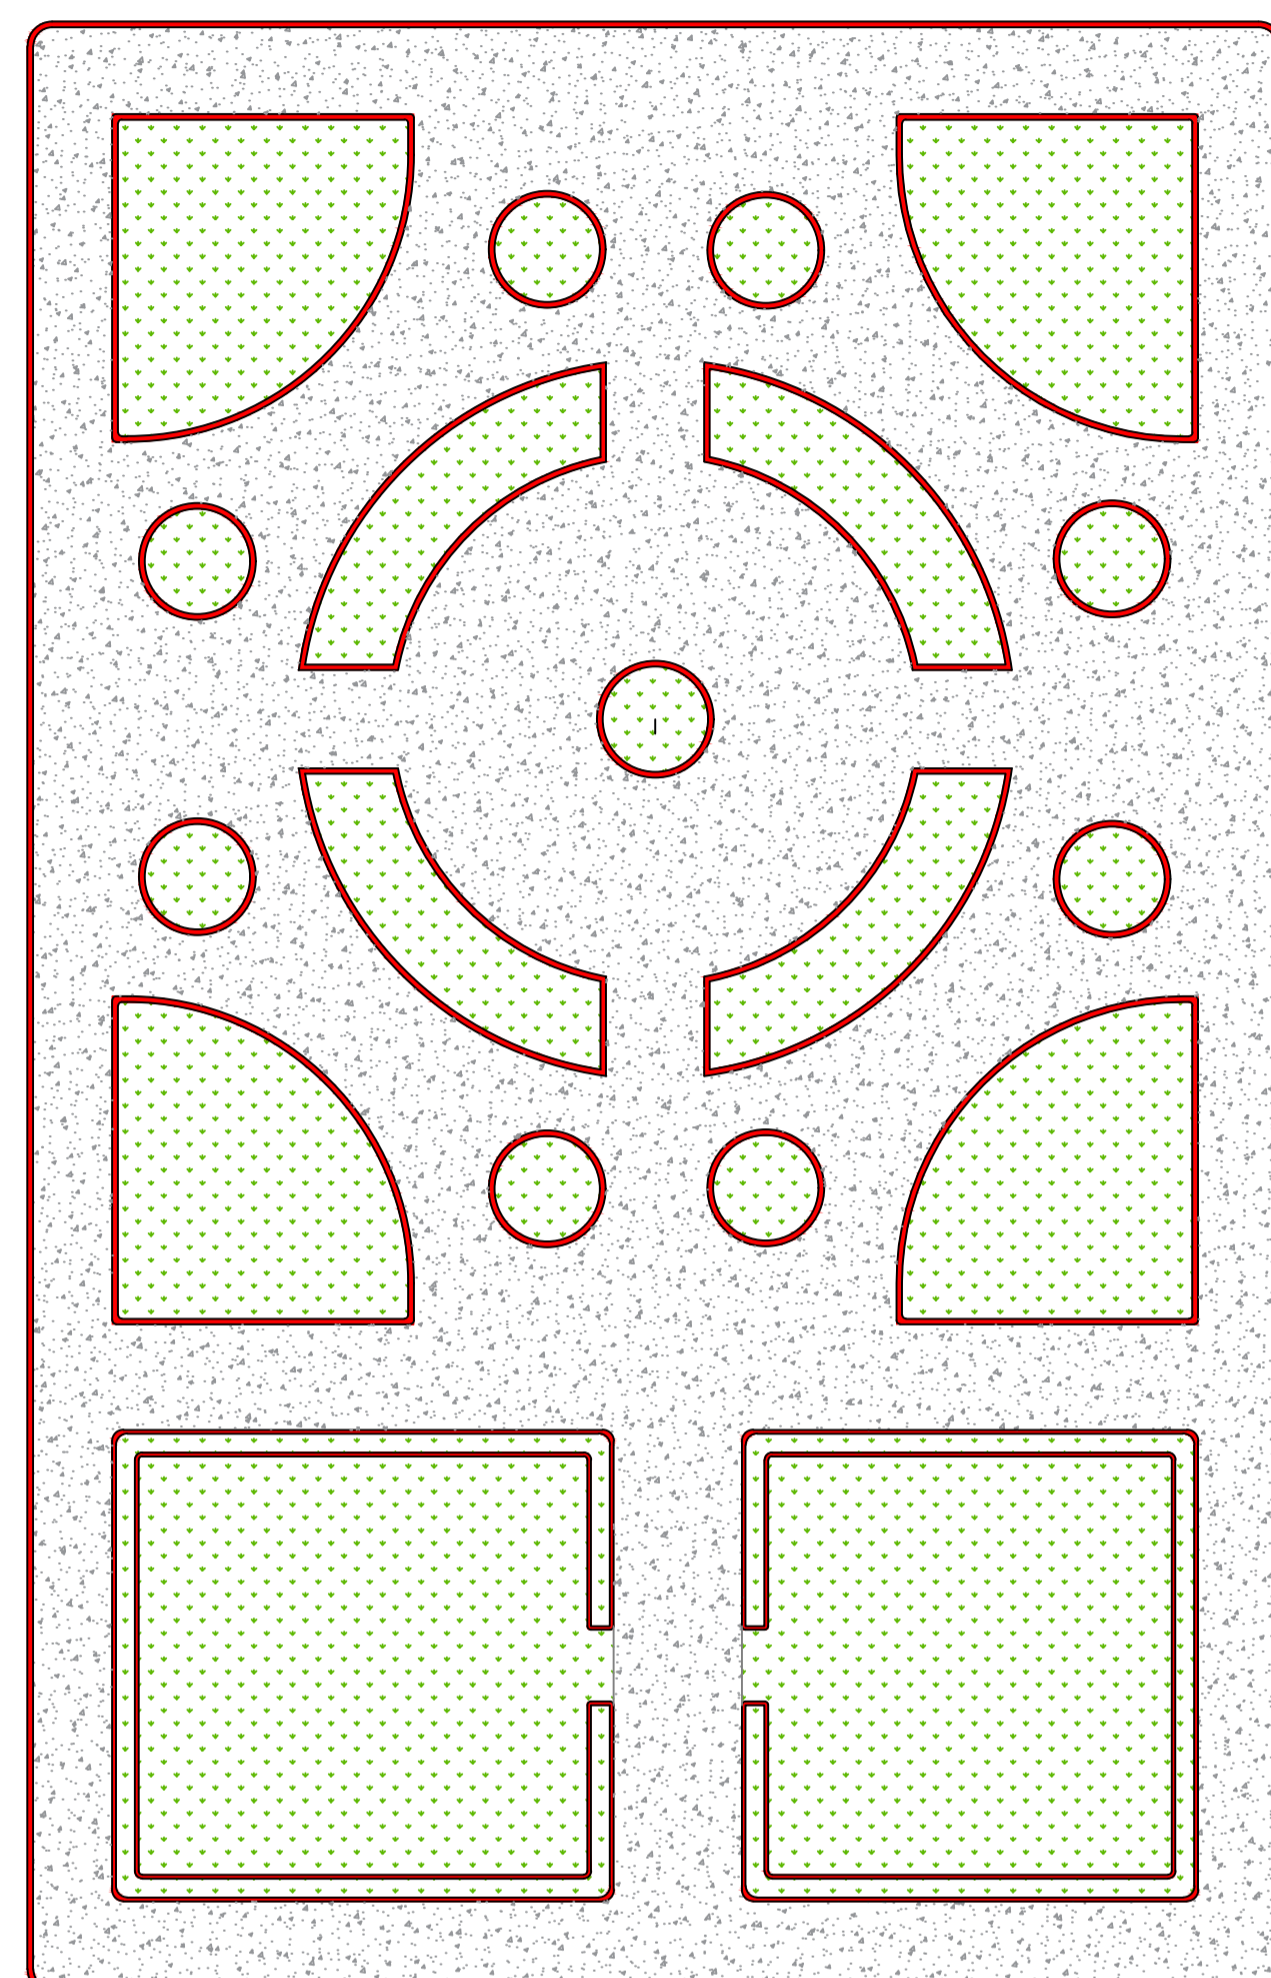


2 PLANTA DE REFORMA
ESCALA 1:200

PISO A REFORMAR –ÁREA=994,30m²
 MEIO FIO A SER REMOVIDO –
 COMPRIMENTO = 665,42m

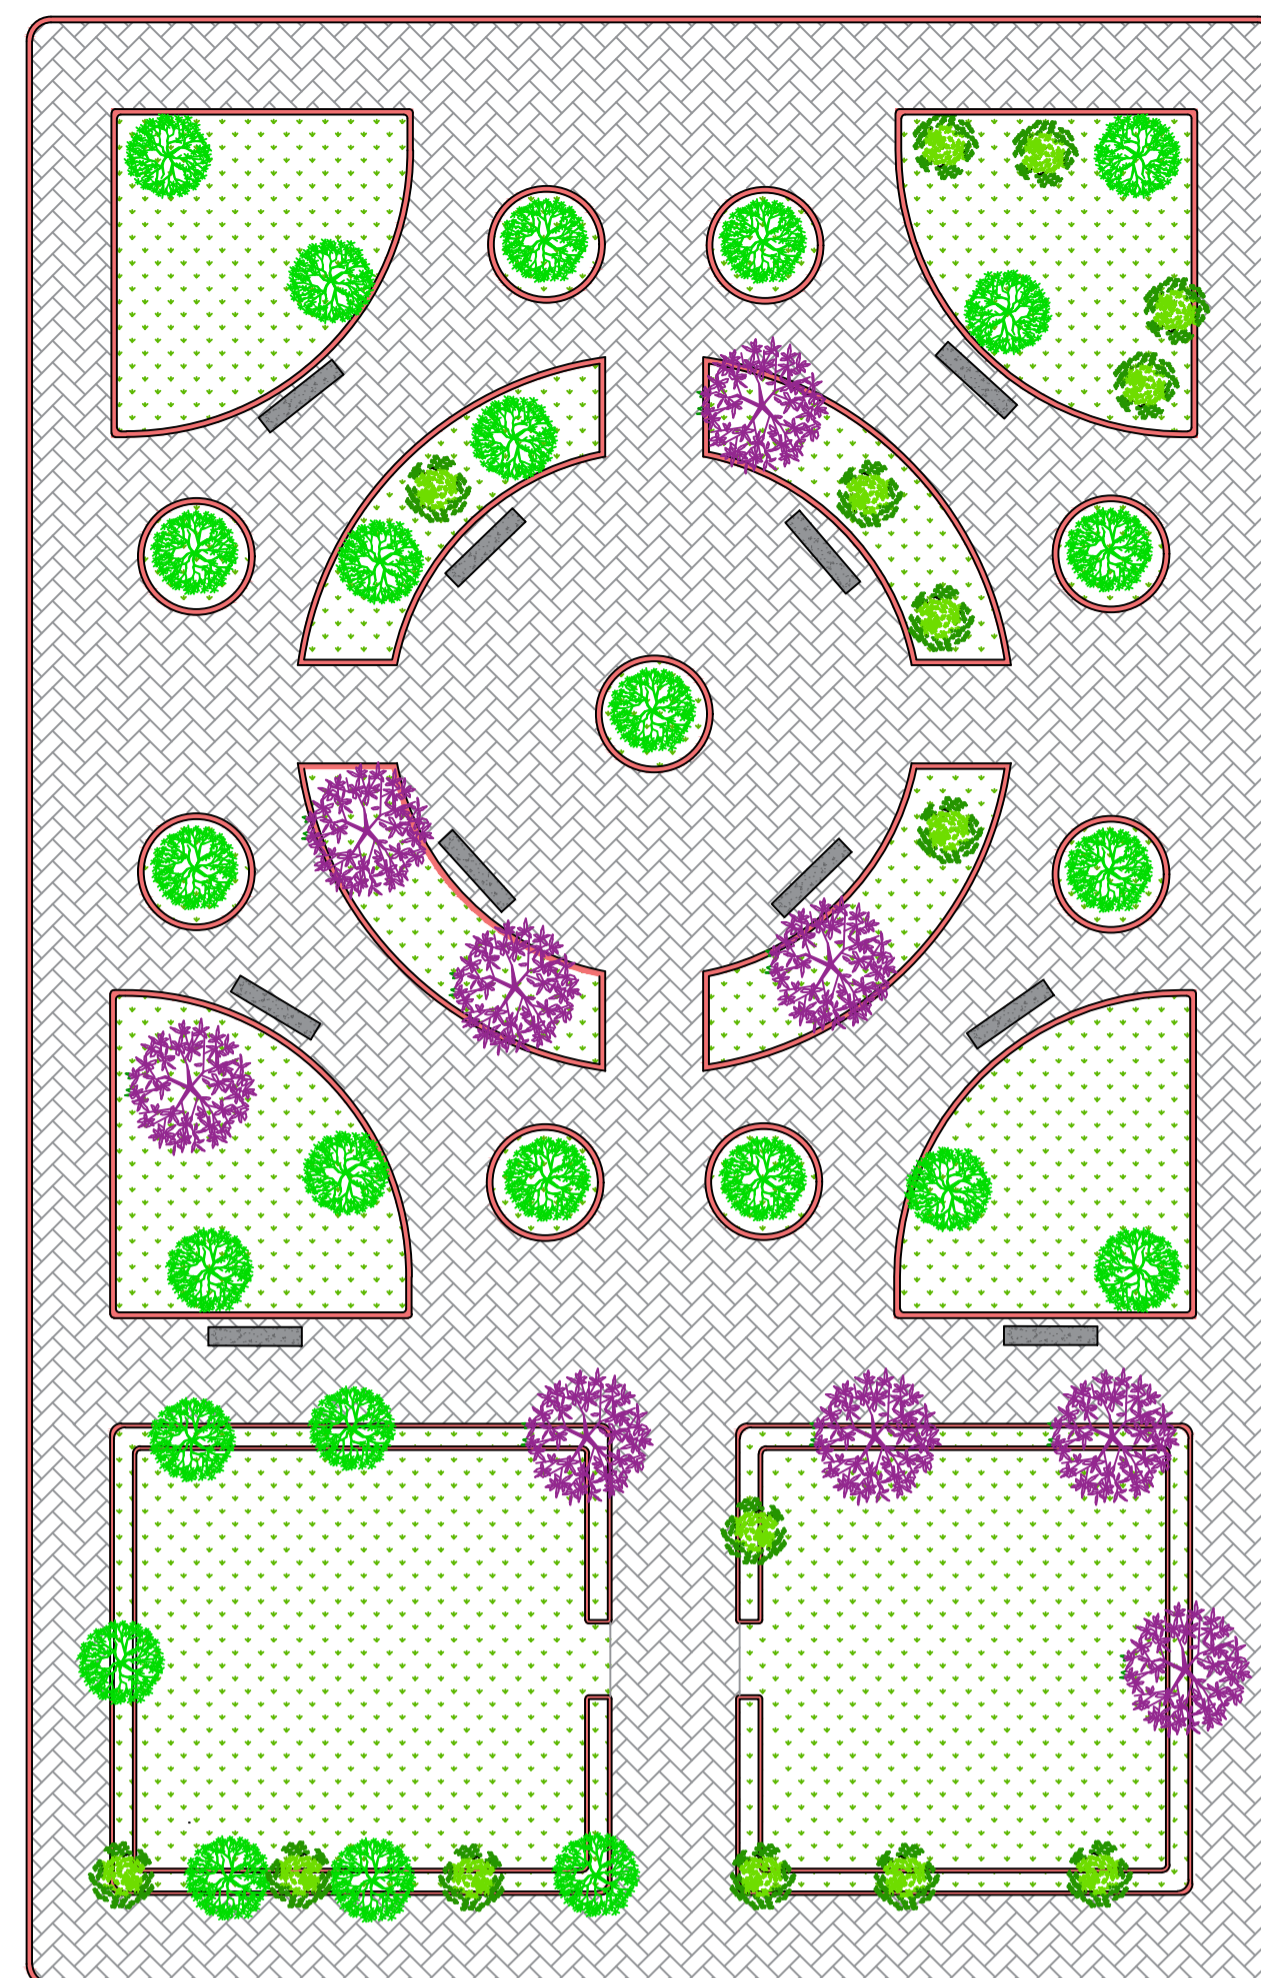

3 LAYOUT
ESCALA 1:200

ÁREA DE PISO INTERTRAVADO – ÁREA = 994,30m²
 ÁREA DE GRAMA – ÁREA = 657,82m²
 COMPRIMENTO DE MEIO FIO – COMPRIMENTO = 665,42m
 ÁRVORES EXISTENTES
 ÁRVORES NOVAS – QTD. = 9
 BANCOS NOVOS – QTD. = 10

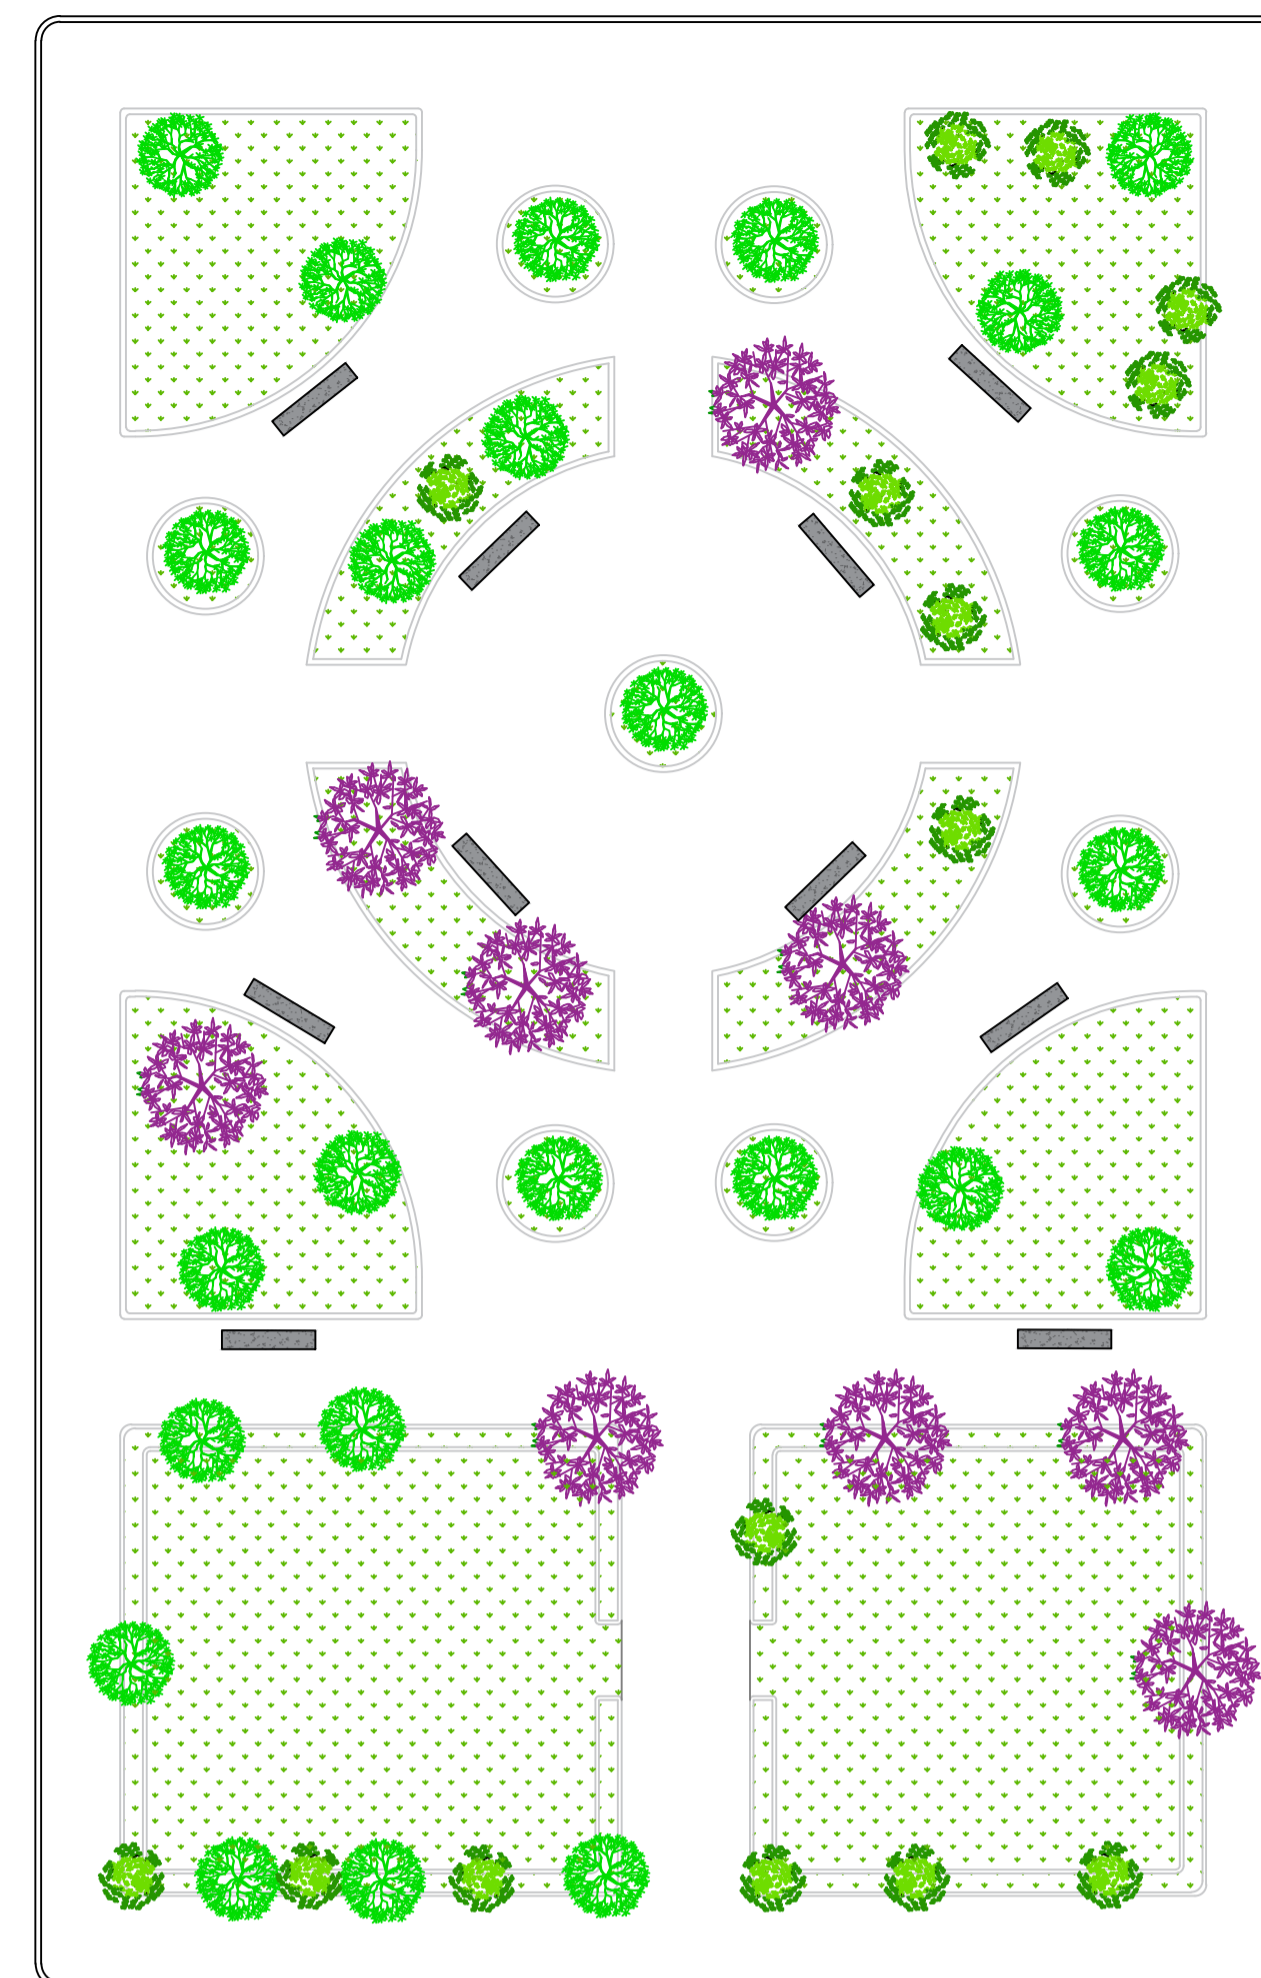

4 PLANTA BAIXA
ESCALA 1:200



NOTAS

LEGENDA

MAPA-CHAVE

VERIFICAÇÃO

APROVAÇÃO

1 – Medidas em metros.

CONTRATANTE: PREFEITURA MUNICIPAL DE LAGOA DOS PATOS/MG CNPJ Nº: 16.801.389/2001-10 Praça 31 de Março, 111 Centro, Lagoa dos Patos/MG, CEP: 36.900-000	OBRA: PROJETO ARQUITETÔNICO REFORMA DA PRAÇA COMUNIDADE COCAL AS BUILT, PLANTA DE REFORMA, LAYOUT, PLANTA BAIXA, DETALHES E CROQUI DE LOCALIZAÇÃO
CONTRATADA: CARVALHO AMARAL ENGENHARIA CNPJ Nº: 16.783.066/2001-35 Avenida Mestre Firmino, nº 726, 1º andar, Centro, Montes Claros/MG, CEP: 39401-074	RESPONSÁVEL TÉCNICO: LWAN MATHEUS COSTA SOUZA CREA: MG 255.542/D
RESPONSÁVEL TÉCNICO: LWAN MATHEUS COSTA SOUZA MUNICÍPIO/ÁREA: MUNICÍPIO DE LAGOA DOS PATOS/MG	ENDEREÇO DA OBRA: COMUNIDADE COCAL
DATA: 24/03/2022	ESCALA: INDICADA
ARQUIVO: DE-2022.1397-MG.LGP-ARQ-EXE.001=0	PRANCHA: 01/01